



Grundriss f. CAFM am 20.02.2025
von 17-30/15 bereinigt.

Hinweis zu Flächen von 17-30/15:
bei den Flächen der Räume handelt es sich
um NGF (noch ohne Putzabzug in Höhe von 3%)


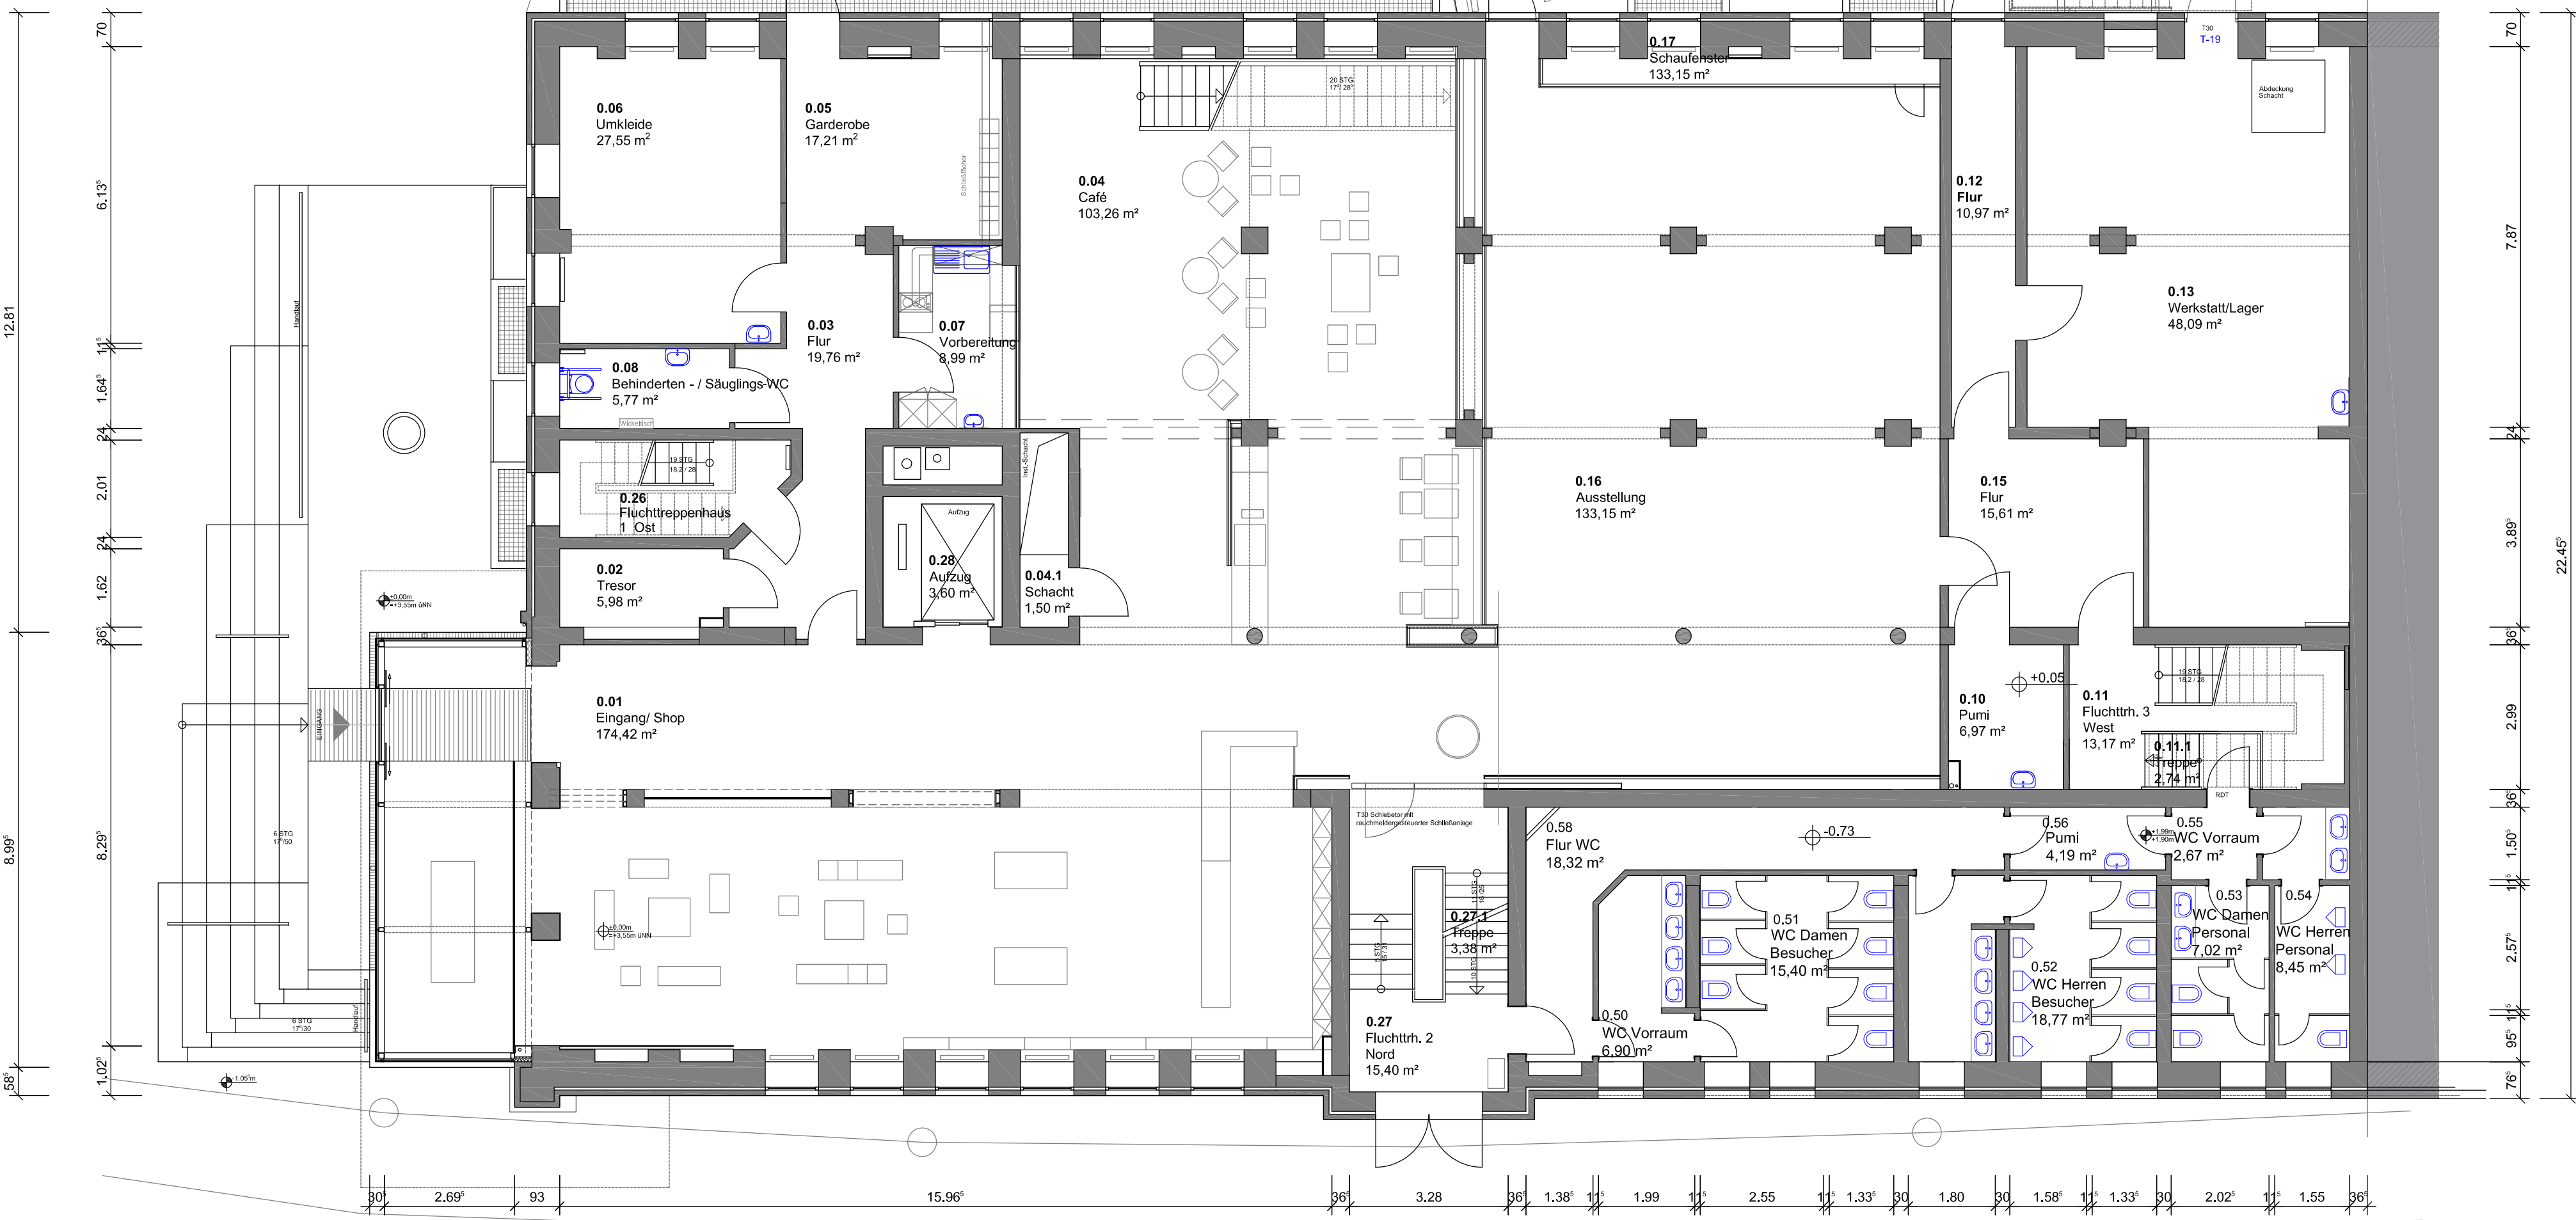


Erdgeschoss
BGF = 883,22 m²

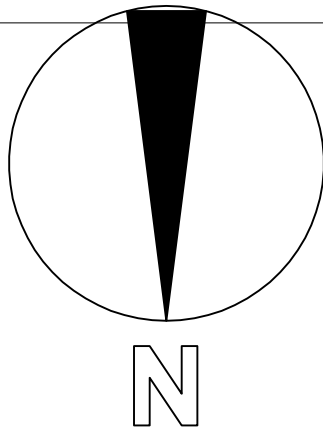

Planinhalt: Erdgeschoss		Maßstab: 1:100	gezeichnet: Datum:
Planungsstand: Bestandsplan	Index:	Projektnummer:	gezeichnet: Datum:
Darstellungsart: Grundriss		Plannummer: 20	Plandatum: 20.02.2025
Skizze: _____		Verfasser: _____	

Hinweis zu Flächen von 17-30/15:
bei den Flächen der Räume handelt es sich
um NGF (noch ohne Putzabzug in Höhe von 3%)

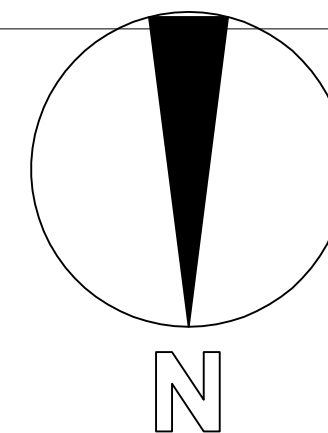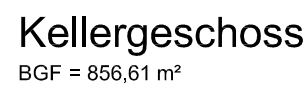


GGs STADT
Grundstücke **WILHELMS**
und Gebäude **HAVEN**


Planinhalt: Kellergeschoss			Maßstab: 1:100	gezeichnet: Datum:
Planungsstand: Bestandsplan	Index:	Projektnummer:	Plannummer: 10	Plandatum: 20.02.2025
Darstellungsart: Grundriss				




Hinweis zu Flächen von 17-30/15:
bei den Flächen der Räume handelt es sich
um NGF (noch ohne Putzabzug in Höhe von 3%)

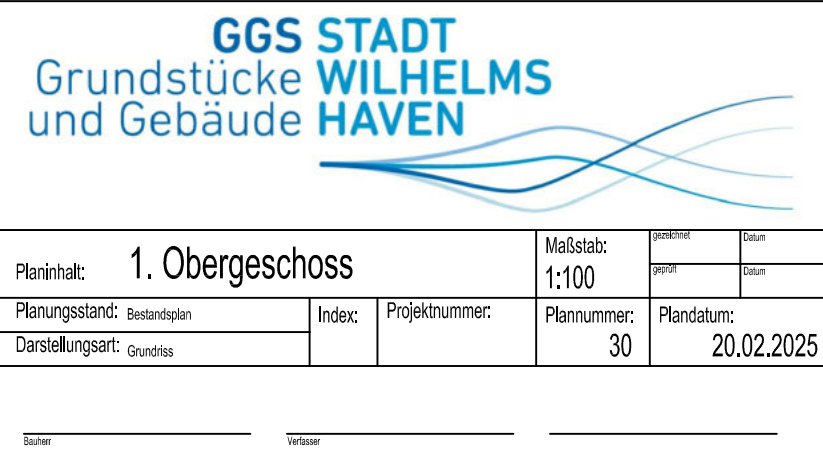

Hinweis zu Flächen von 17-30/15:
bei den Flächen der Räume handelt es sich
um NGF (noch ohne Putzabzug in Höhe von 3%)

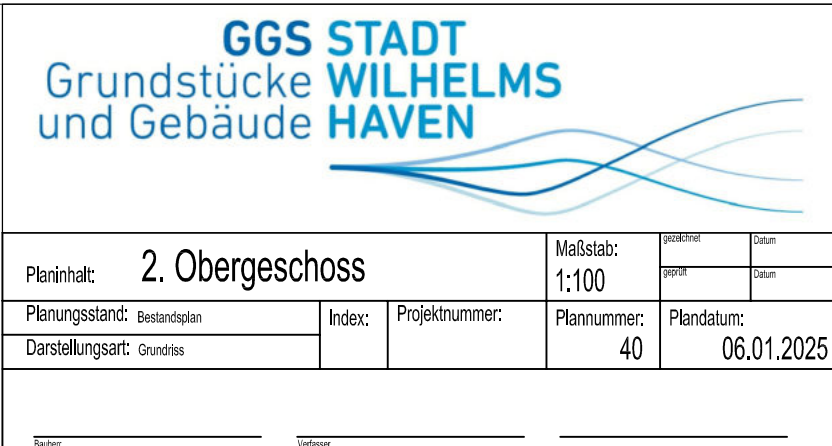



Hinweis zu Flächen von 17-30/15:
bei den Flächen der Räume handelt es sich
um NGF (noch ohne Putzabzug in Höhe von 3%)

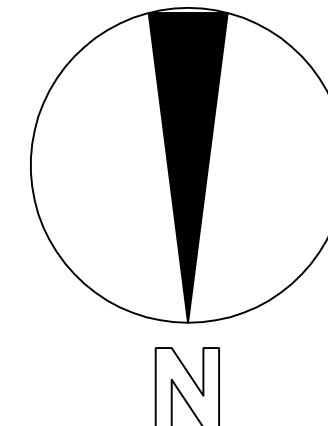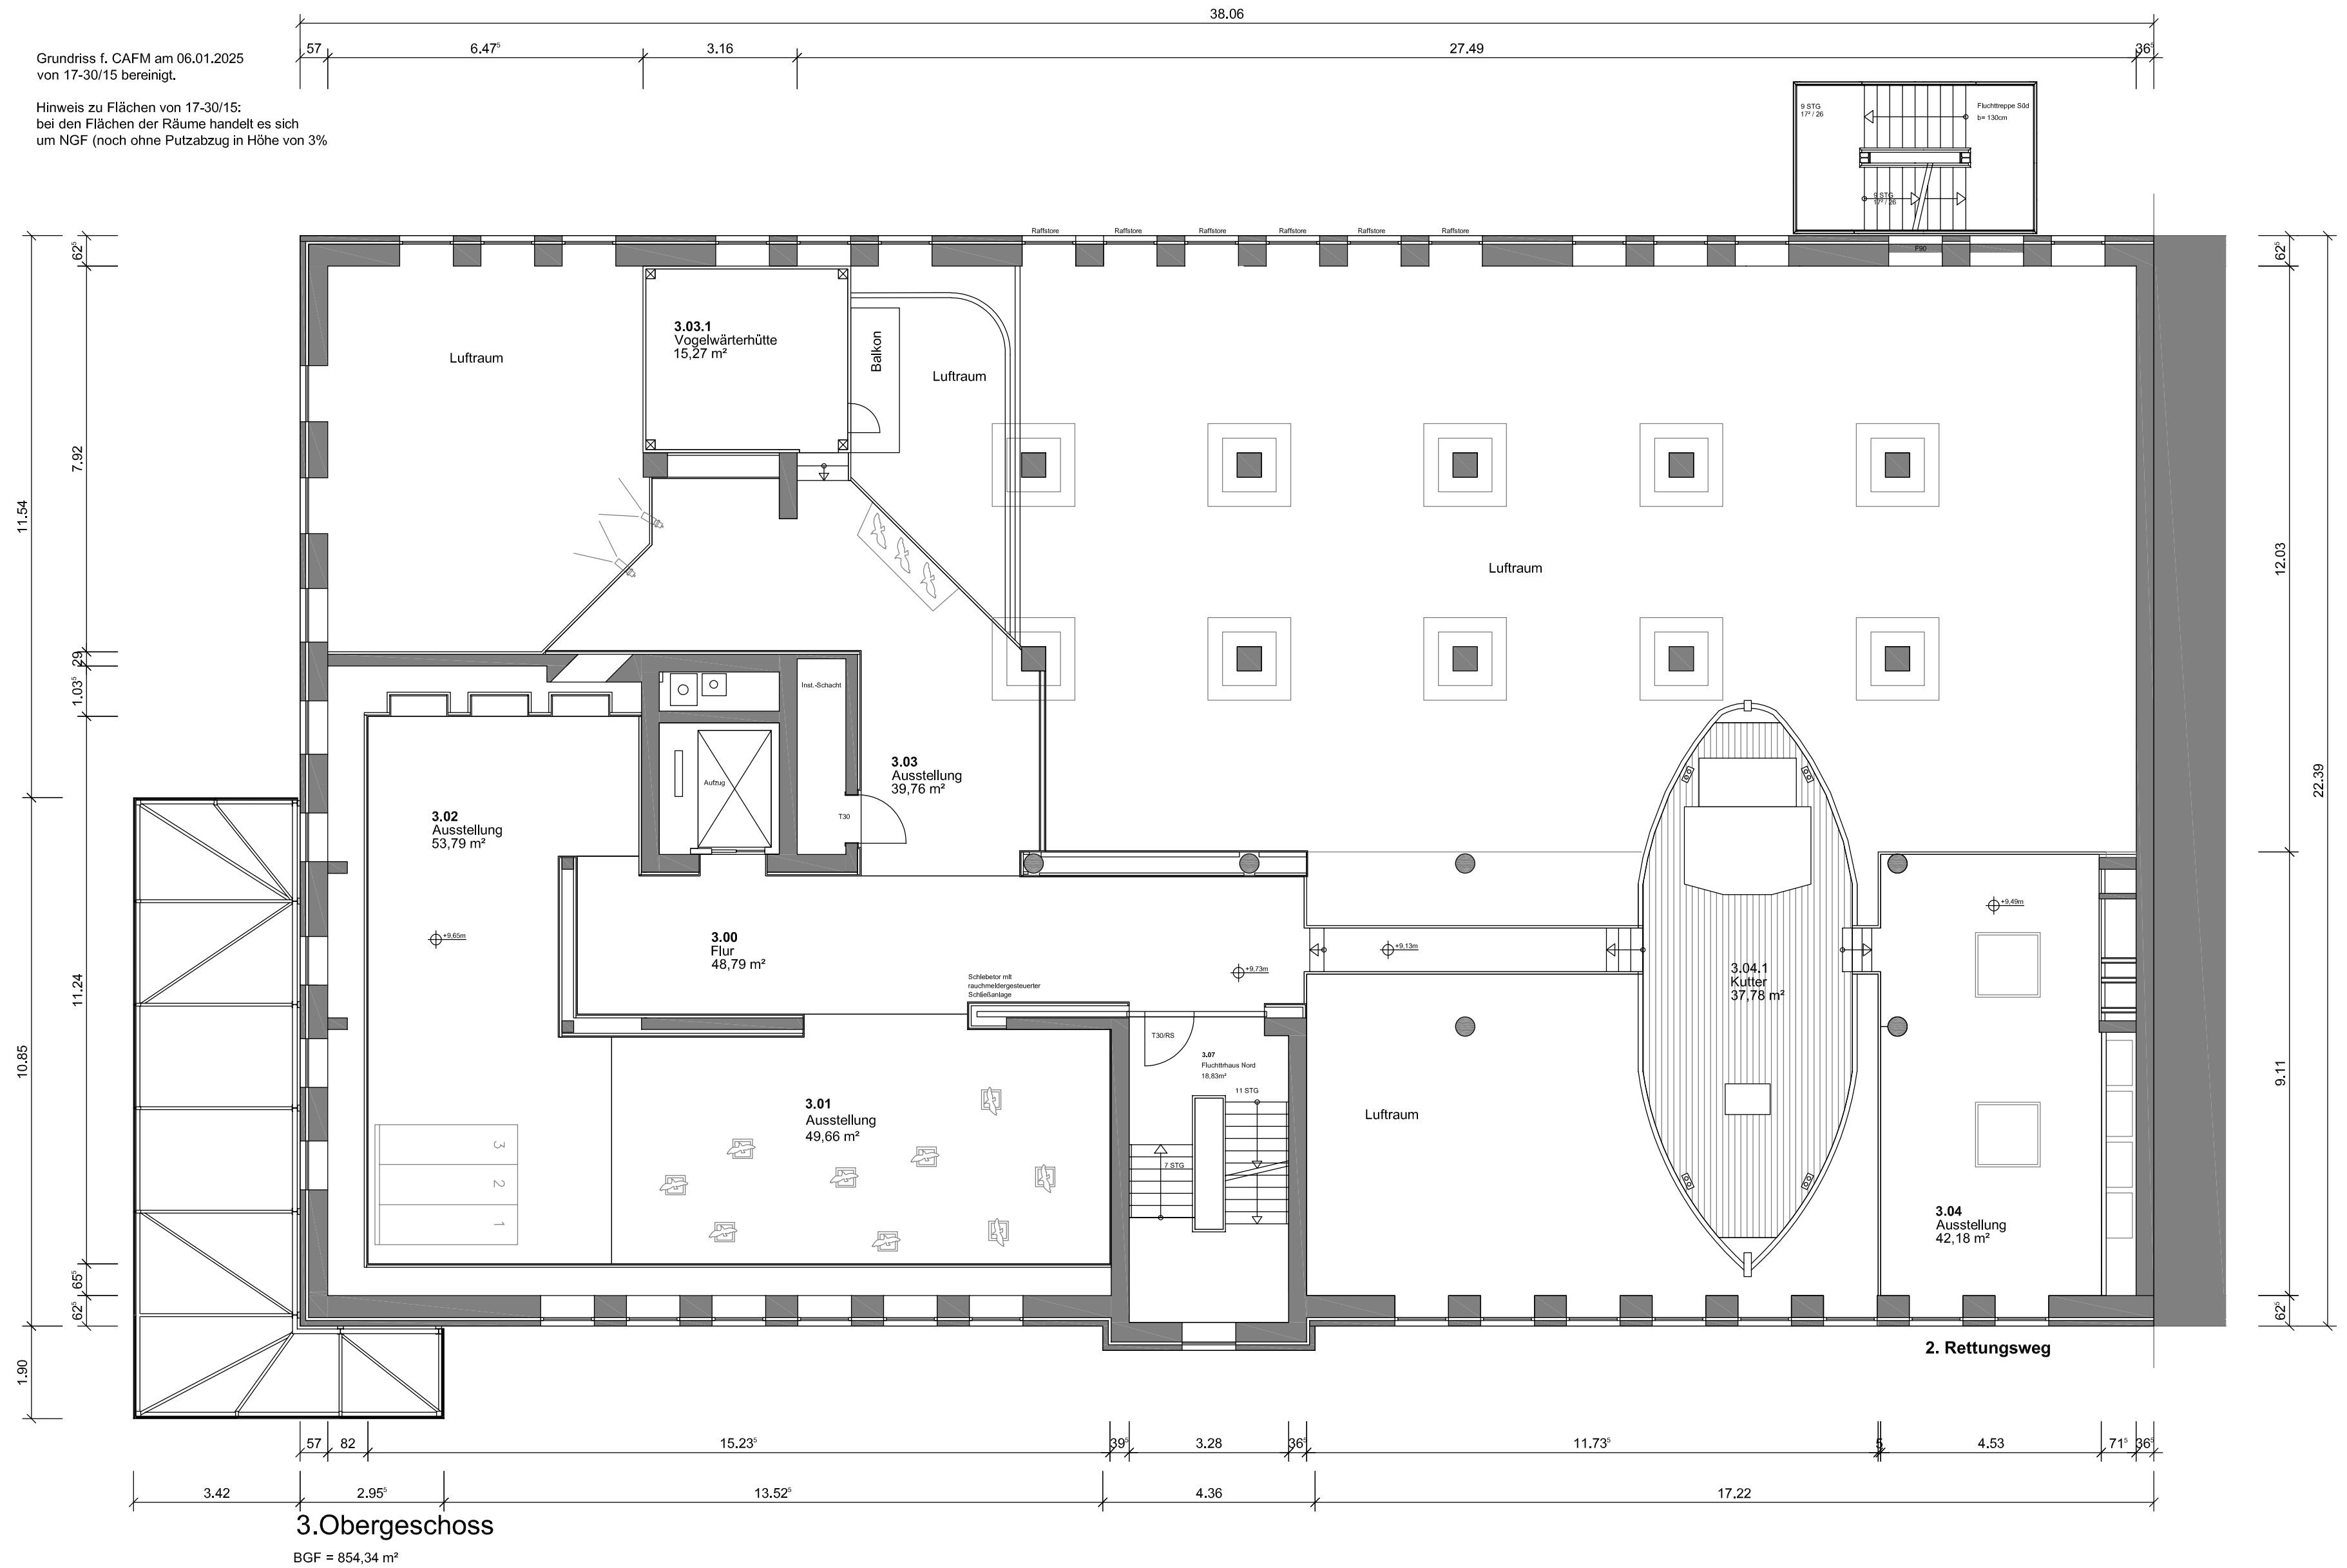

GGs **STADT**
Grundstücke **WILHELMS**
und Gebäude **HAVEN**

Planinhalt: 3. Obergeschoss			Maßstab: 1:100	gezeichnet: Datum:
Planungsstand: Bestandsplan	Index:	Projektnummer:	Plannummer: 50	Plandatum: 06.01.2025
Darstellungsart: Grundriss				


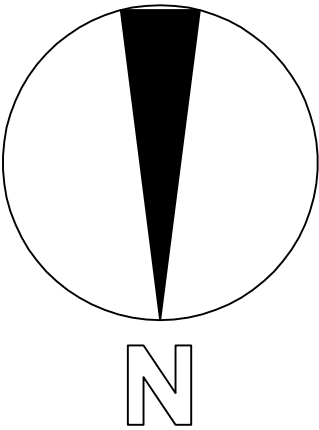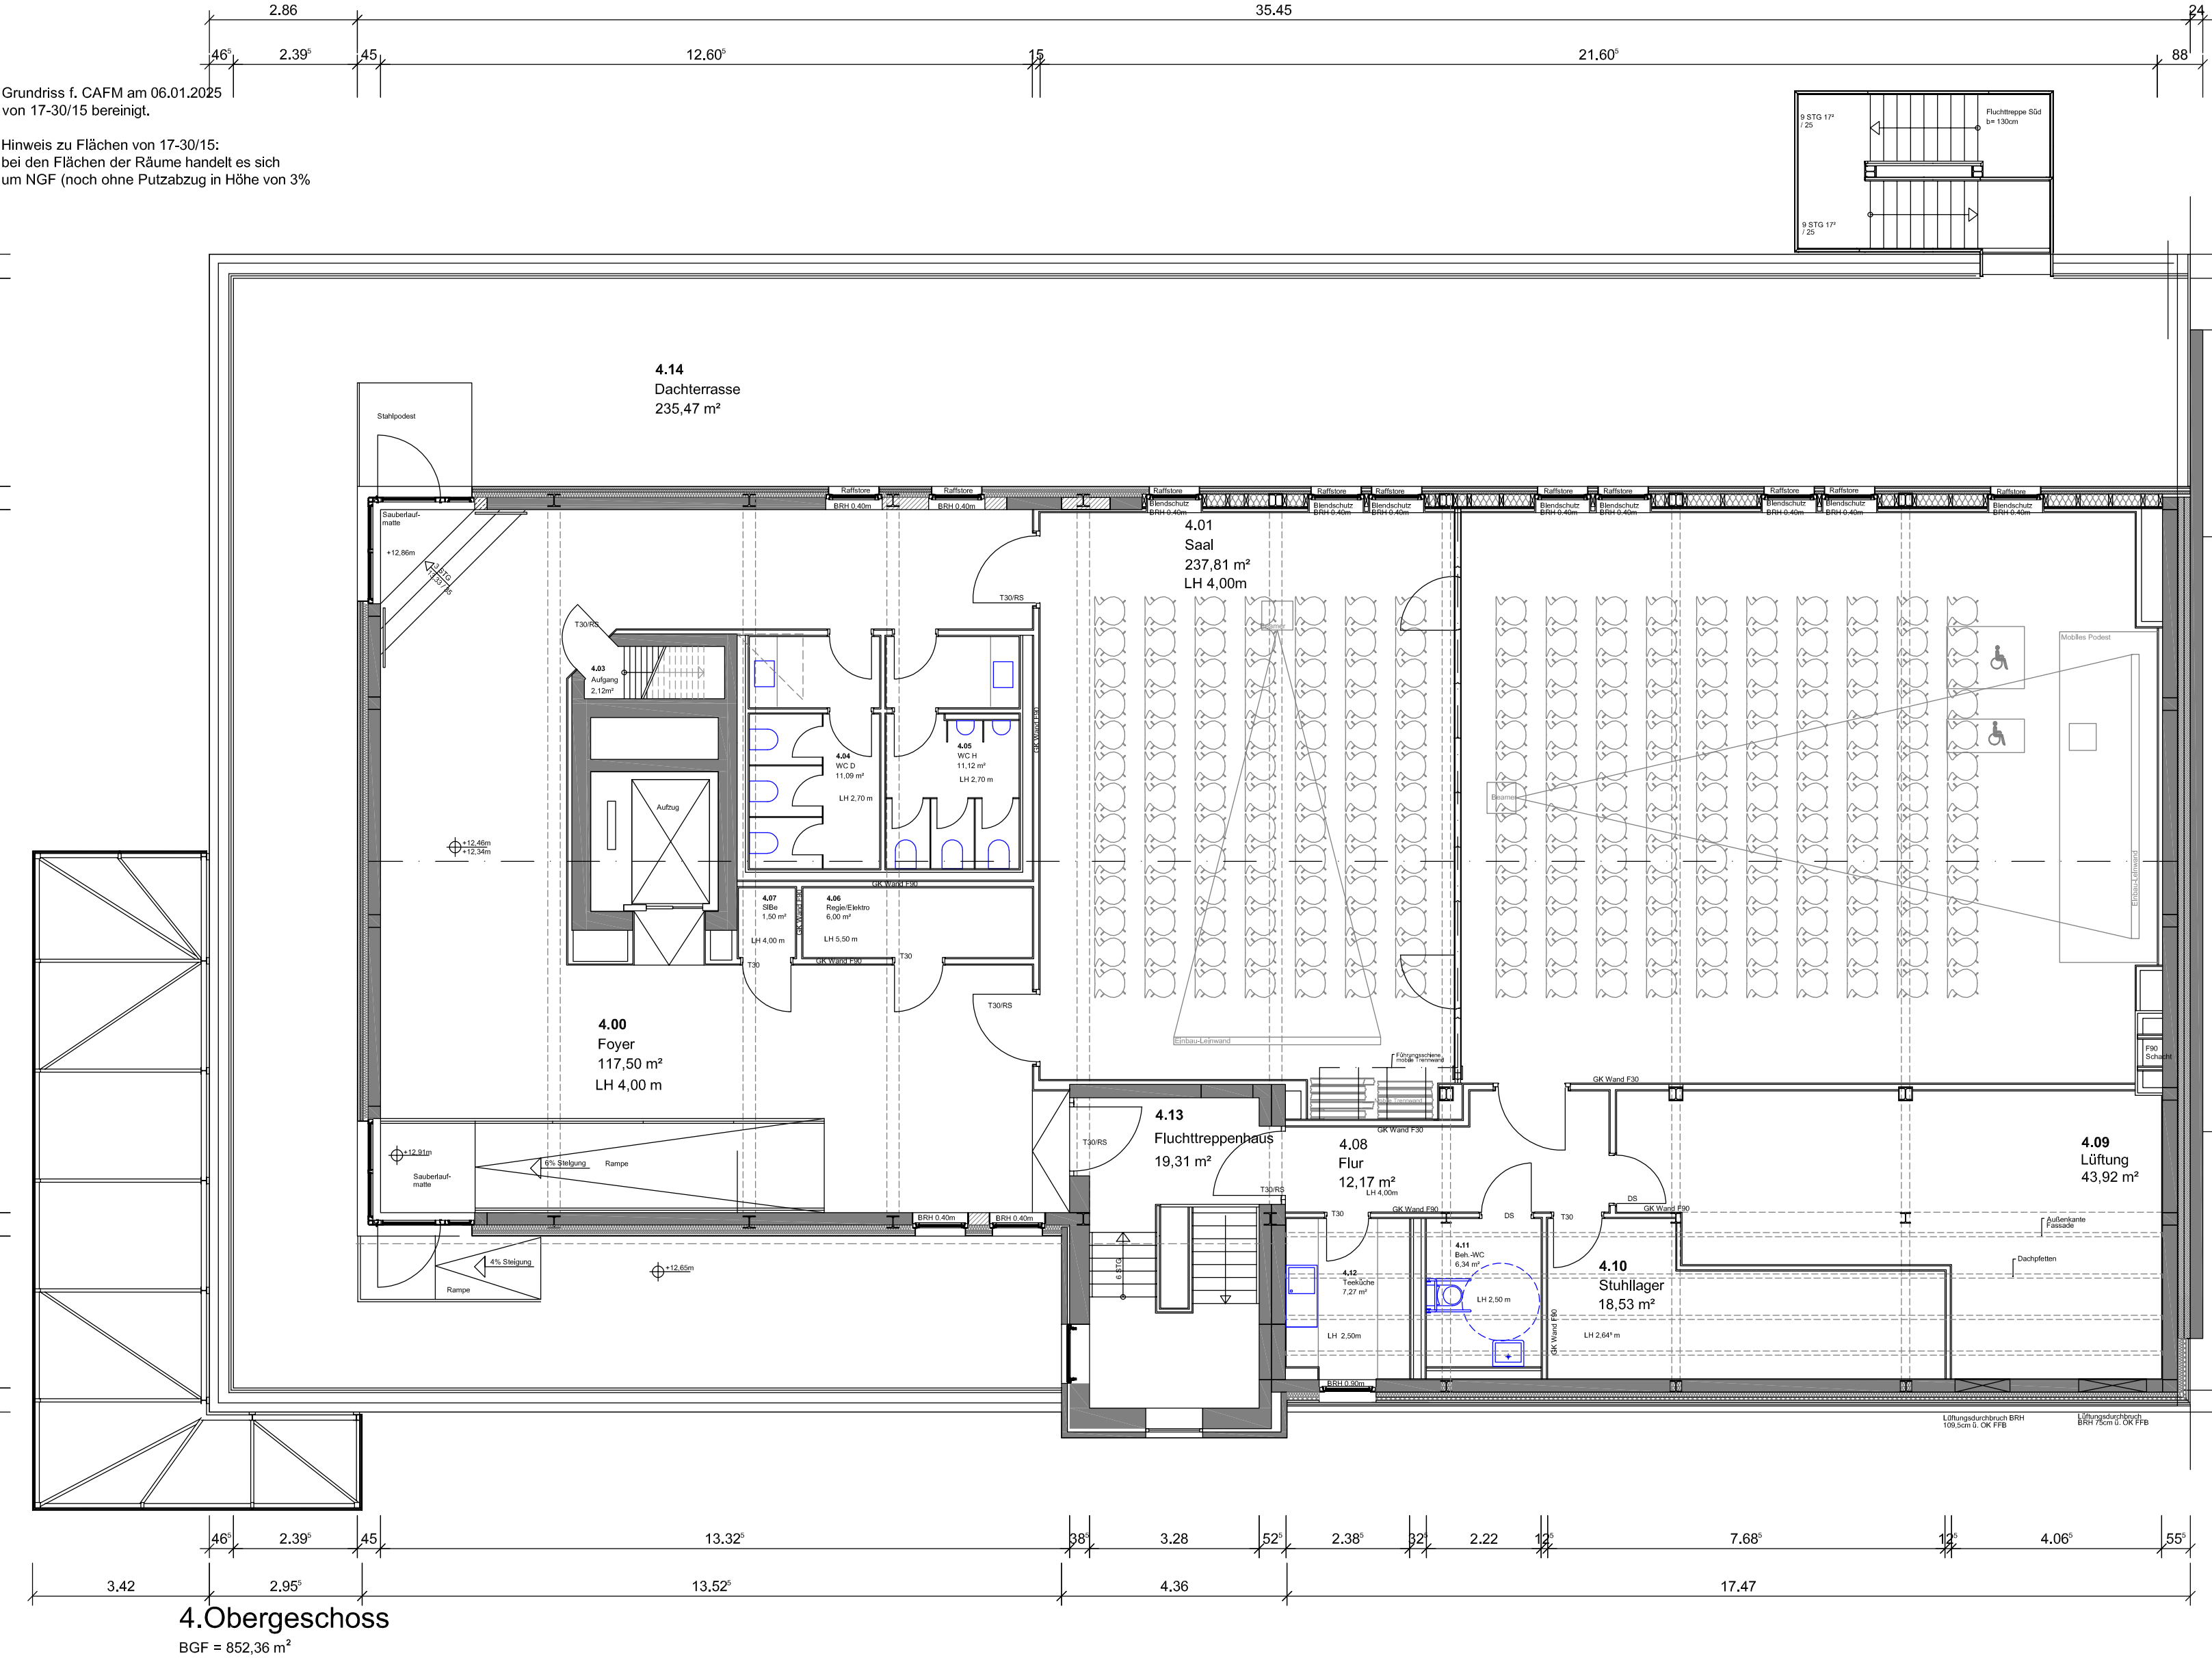


**GGs STADT
Grundstücke WILHELMS
und Gebäude HAVEN**

Planinhalt:	4. Obergeschoss	Maßstab:	1:100	gezeichnet:	Datum:
Planungsstand:	Bestandsplan	Index:	Projektnummer:	geprüft:	Datum:
Darstellungsart:	Grundriss		Plannummer:	60	Plandatum:
					06.01.2025

Skizze: _____
Verfasser: _____


Grundriss f. CAFM am 06.01.2025
von 17-30/15 bereinigt.

Hinweis zu Flächen von 17-30/15:
bei den Flächen der Räume handelt es sich
um NGF (noch ohne Putzabzug in Höhe von 3%)

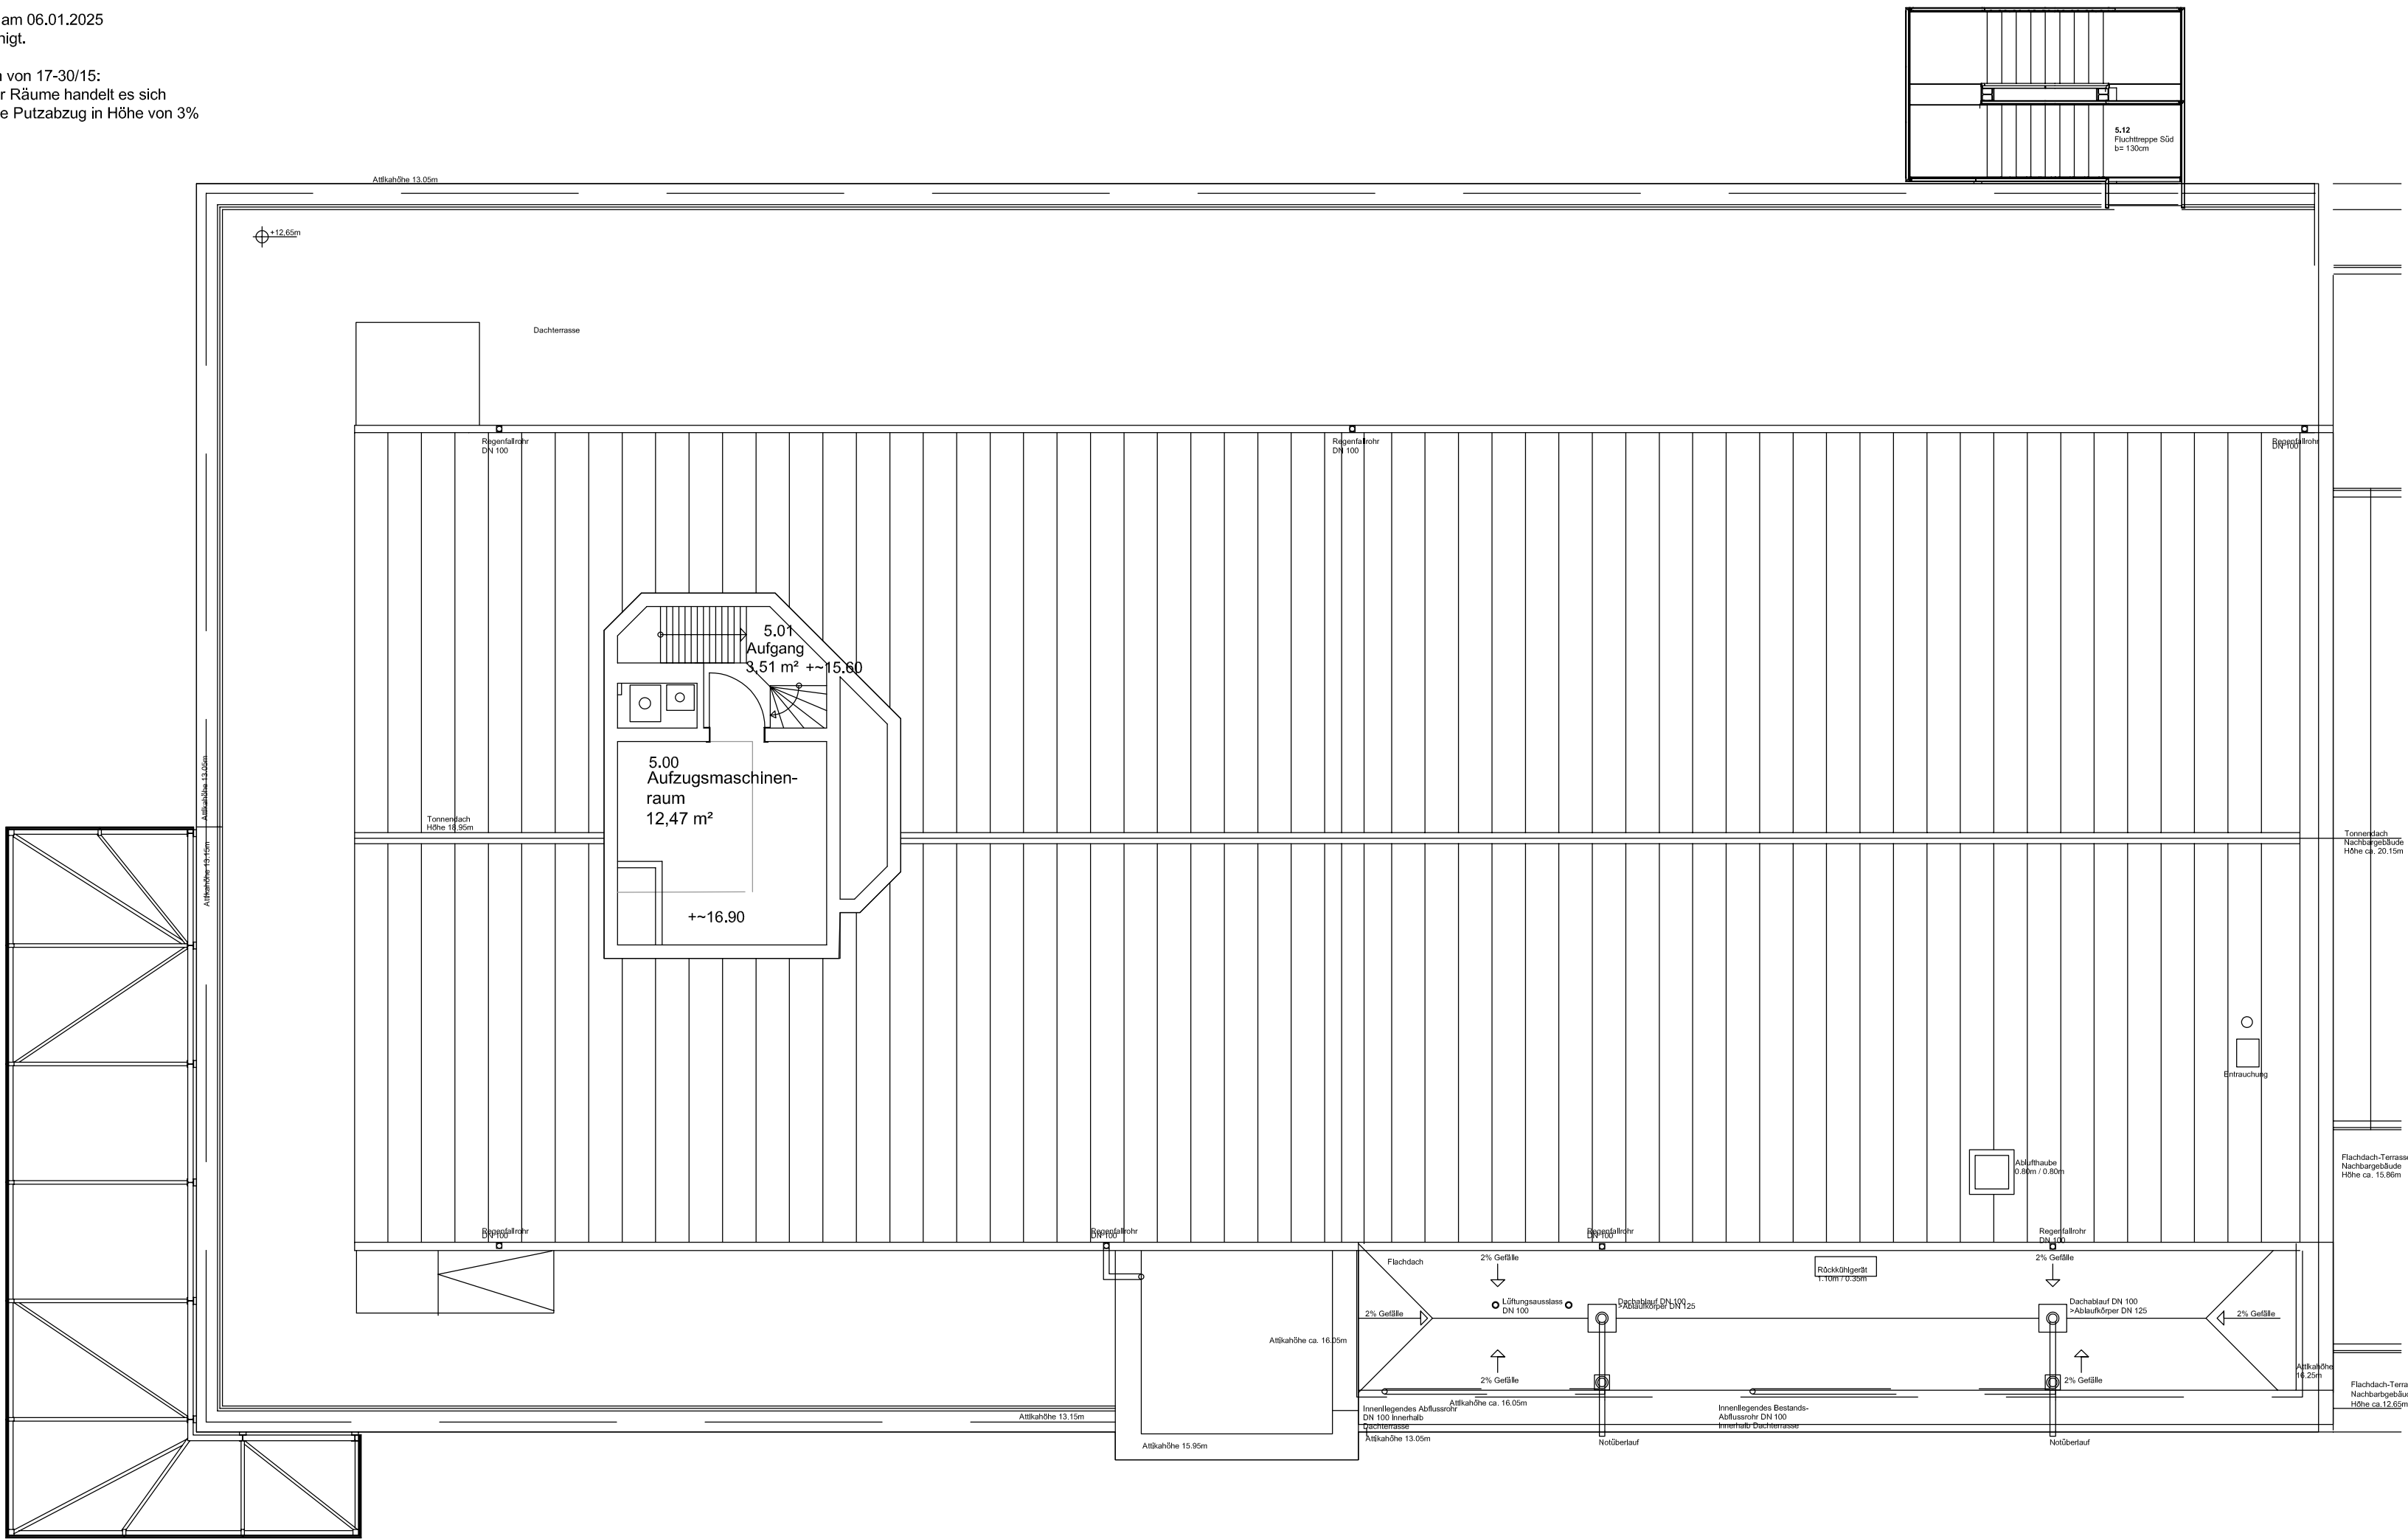


5. Obergeschoss


BGF = 30,23 m²

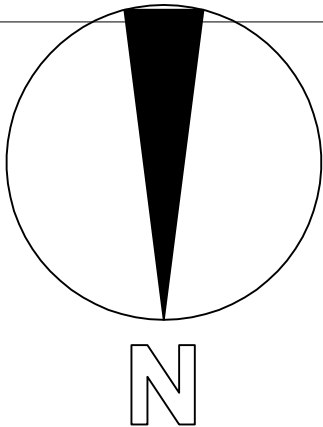

Planinhalt: 5. Obergeschoss		Maßstab: 1:100	gezeichnet: []	Datum: []
Planungsstand: Bestandsplan	Index:	Projektnummer:	Plannummer: 70	Plandatum: 06.01.2025
Darstellungsart: Grundriss				

Bauer: _____ Verleger: _____

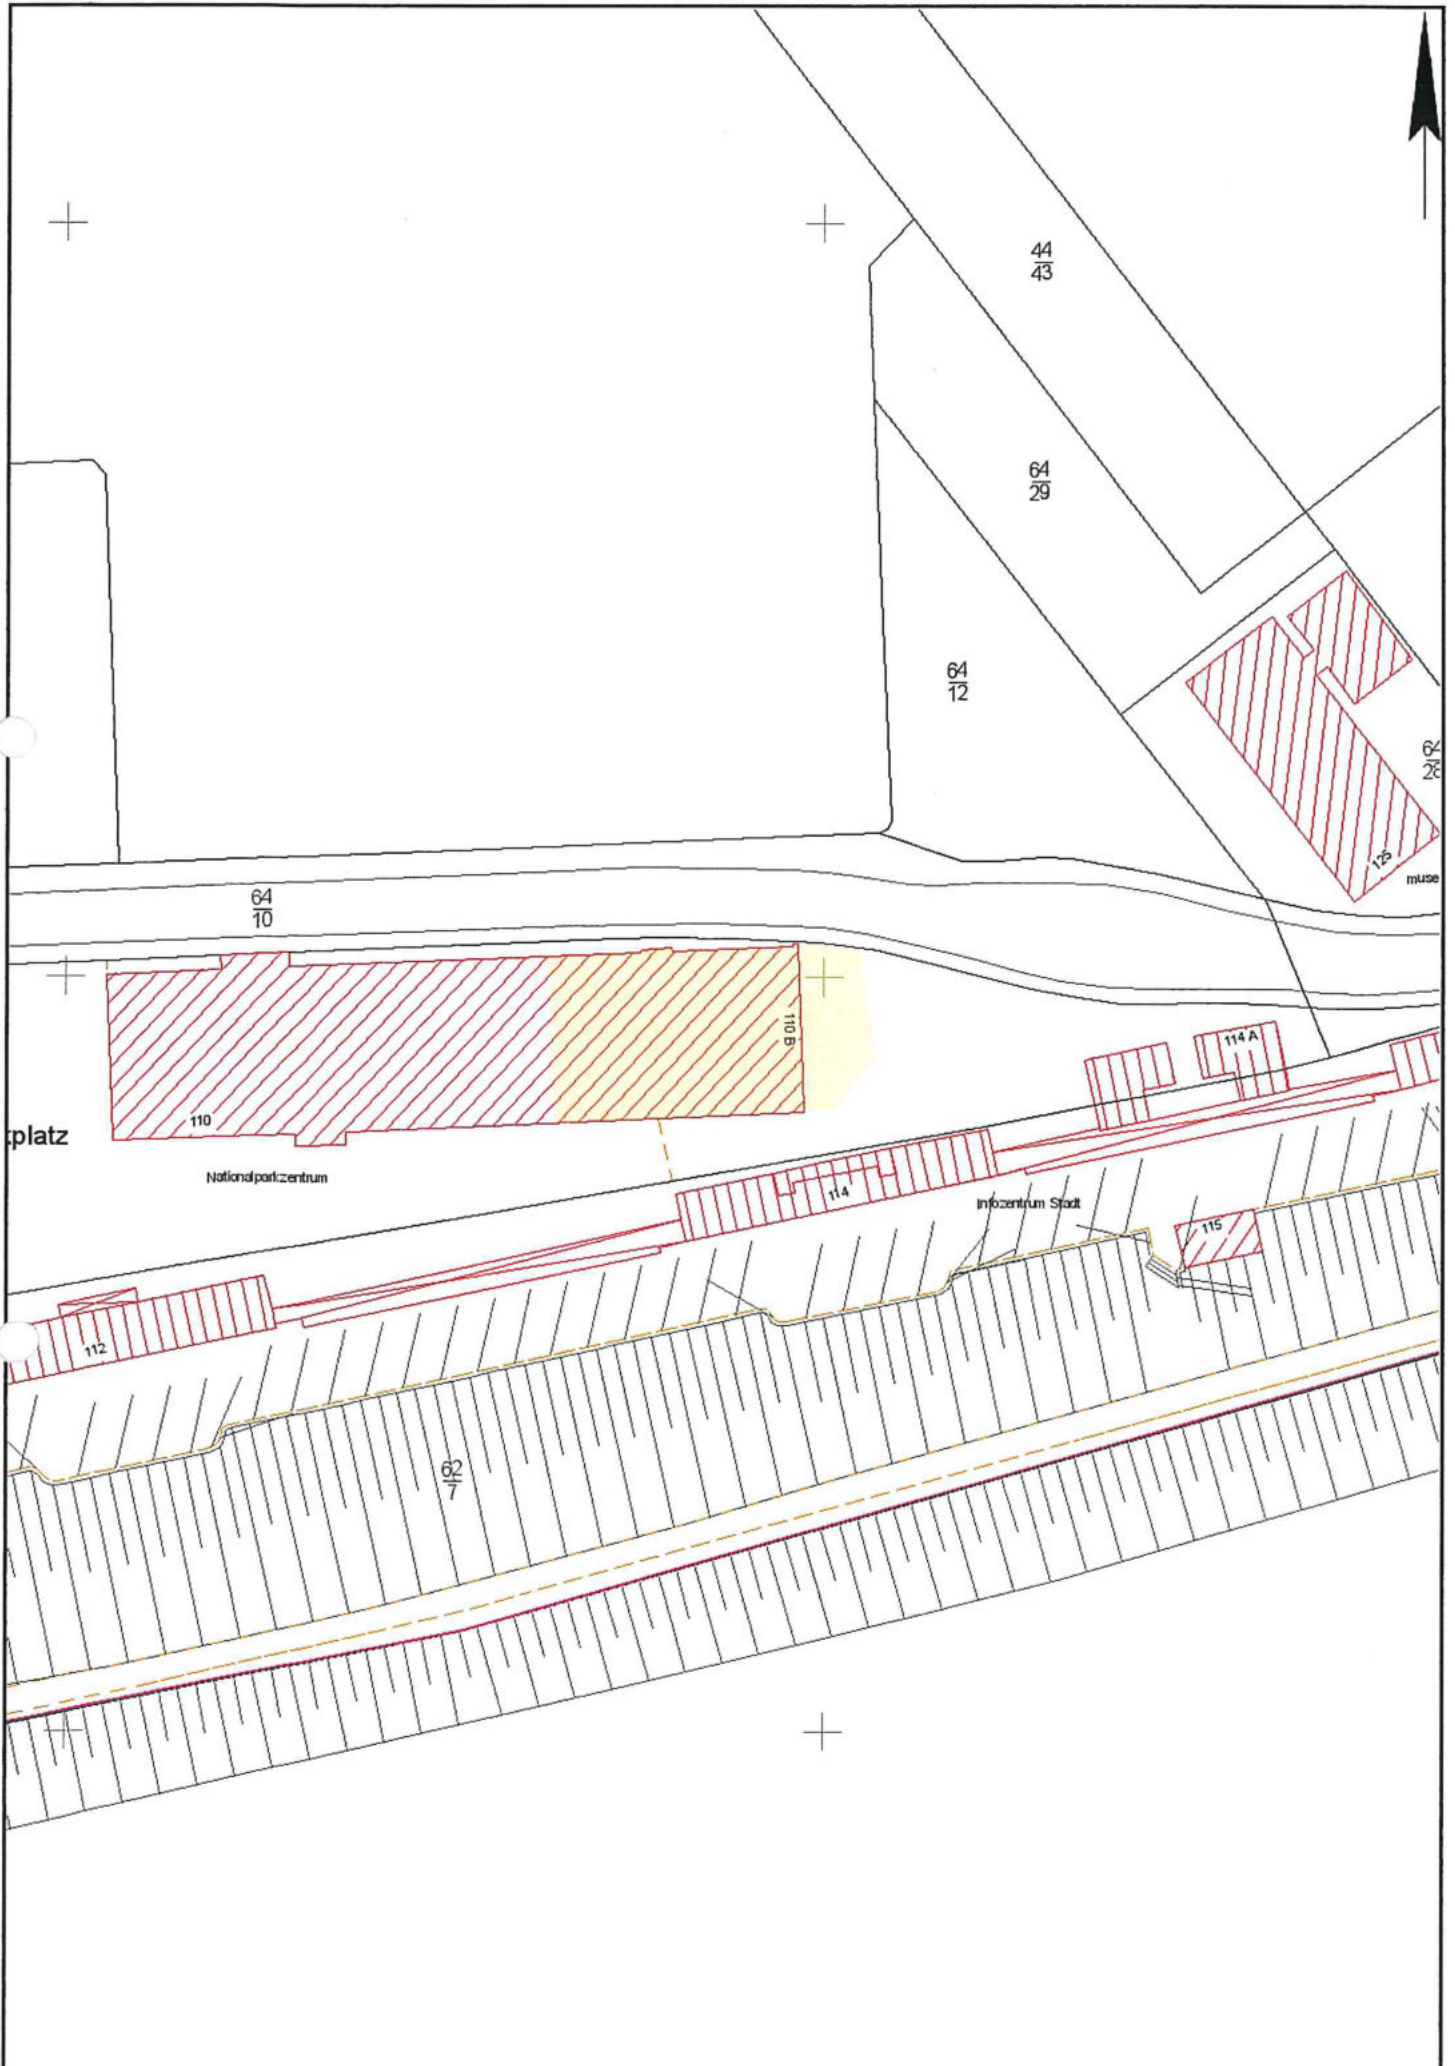

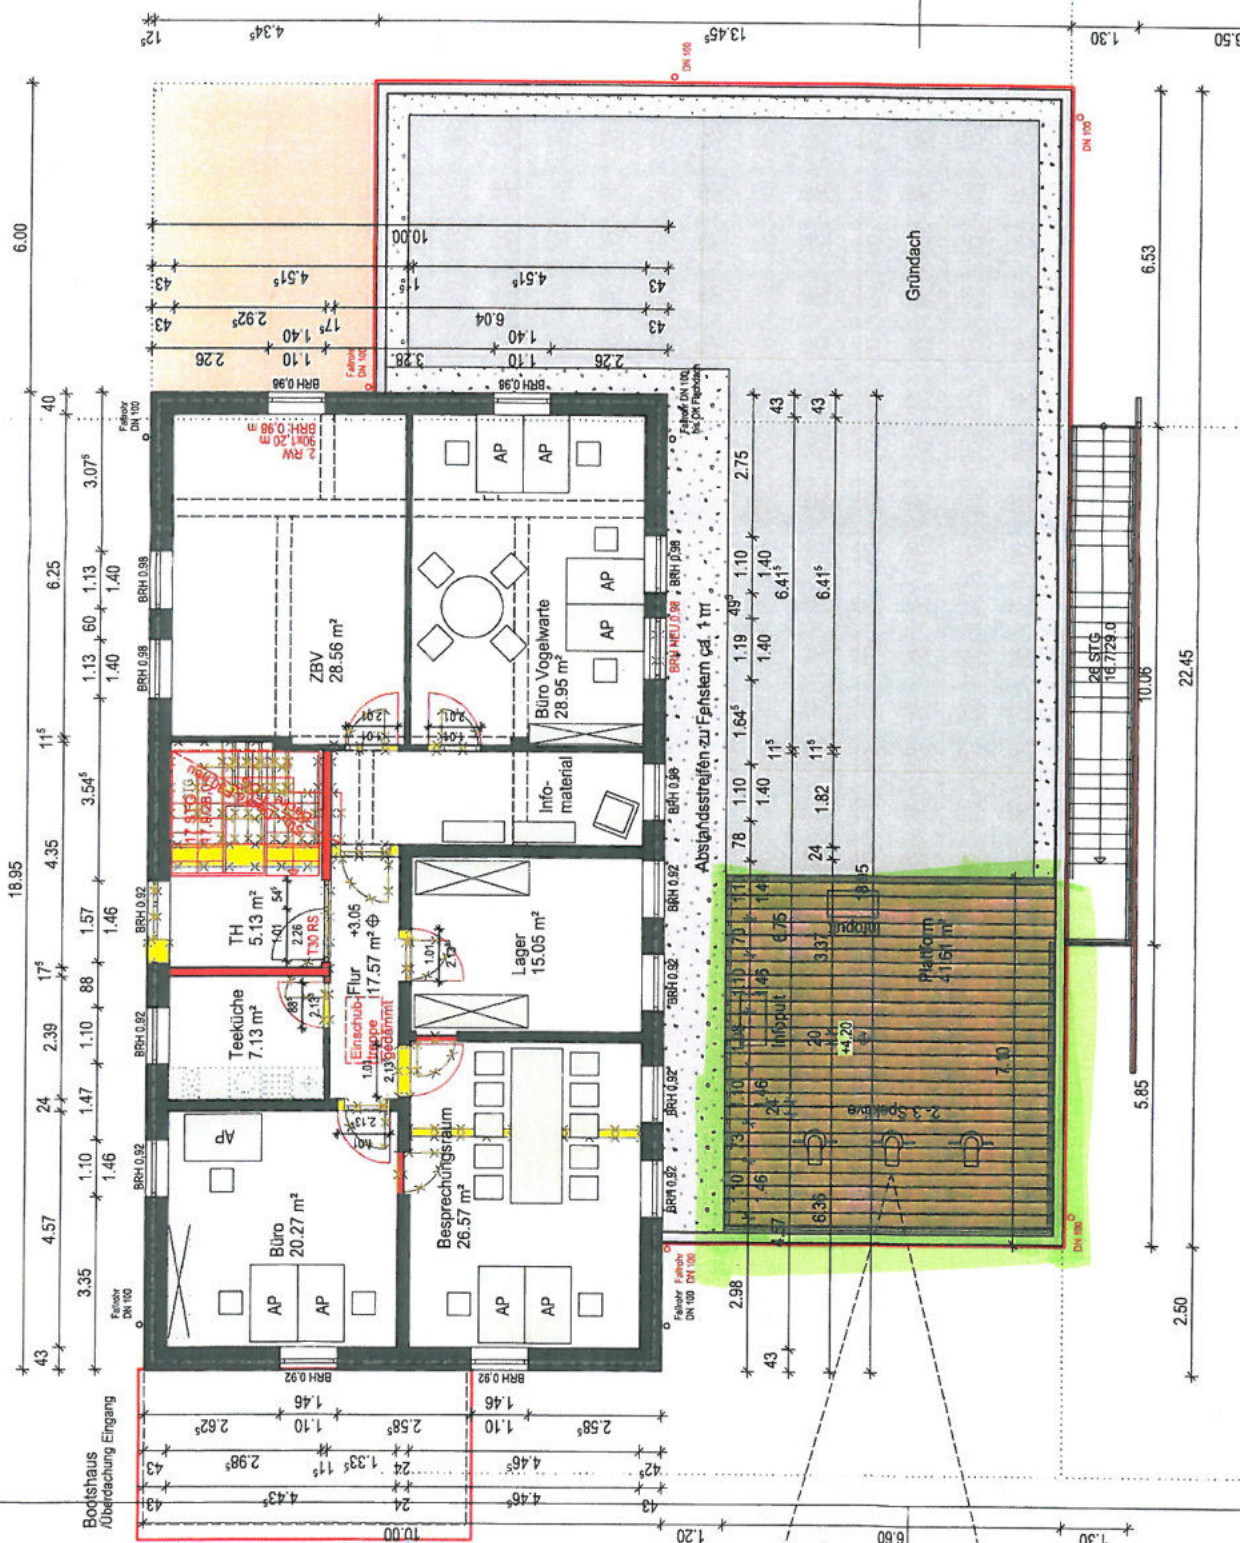

Flächenzusammenstellung NRF:
149 m² - Nutzung 1 im OG - Mellumrat
42 m² - Nutzung 2 im OG - Plattform für Beobachtung

[illegible]